


Département du Calvados
Commune de Bretteville - sur - Laize
Projet de zone d'activités

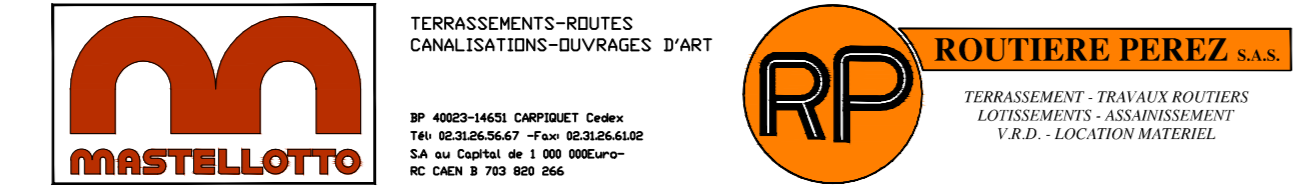


Plan d'aménagement
Tourne à gauche

Plan de récolement

Date	Rev.	Établi par	Modifications	Vérifié par
05/07/18	A	E. MORISSET	Édition initiale level récolet le 02/07/18	A. LEBRUN
29/07/18	B	E. MORISSET	Ajout plan parcelaire	A. LEBRUN
23/07/18	C	E. MORISSET	Modifications : plan parcelaire, regard EP1 et legende Grilles	A. LEBRUN

MAST 01 PLAN 00204 C BPO DQE n° AFFAIRE : 2499
 Echelle : 1/300 ème

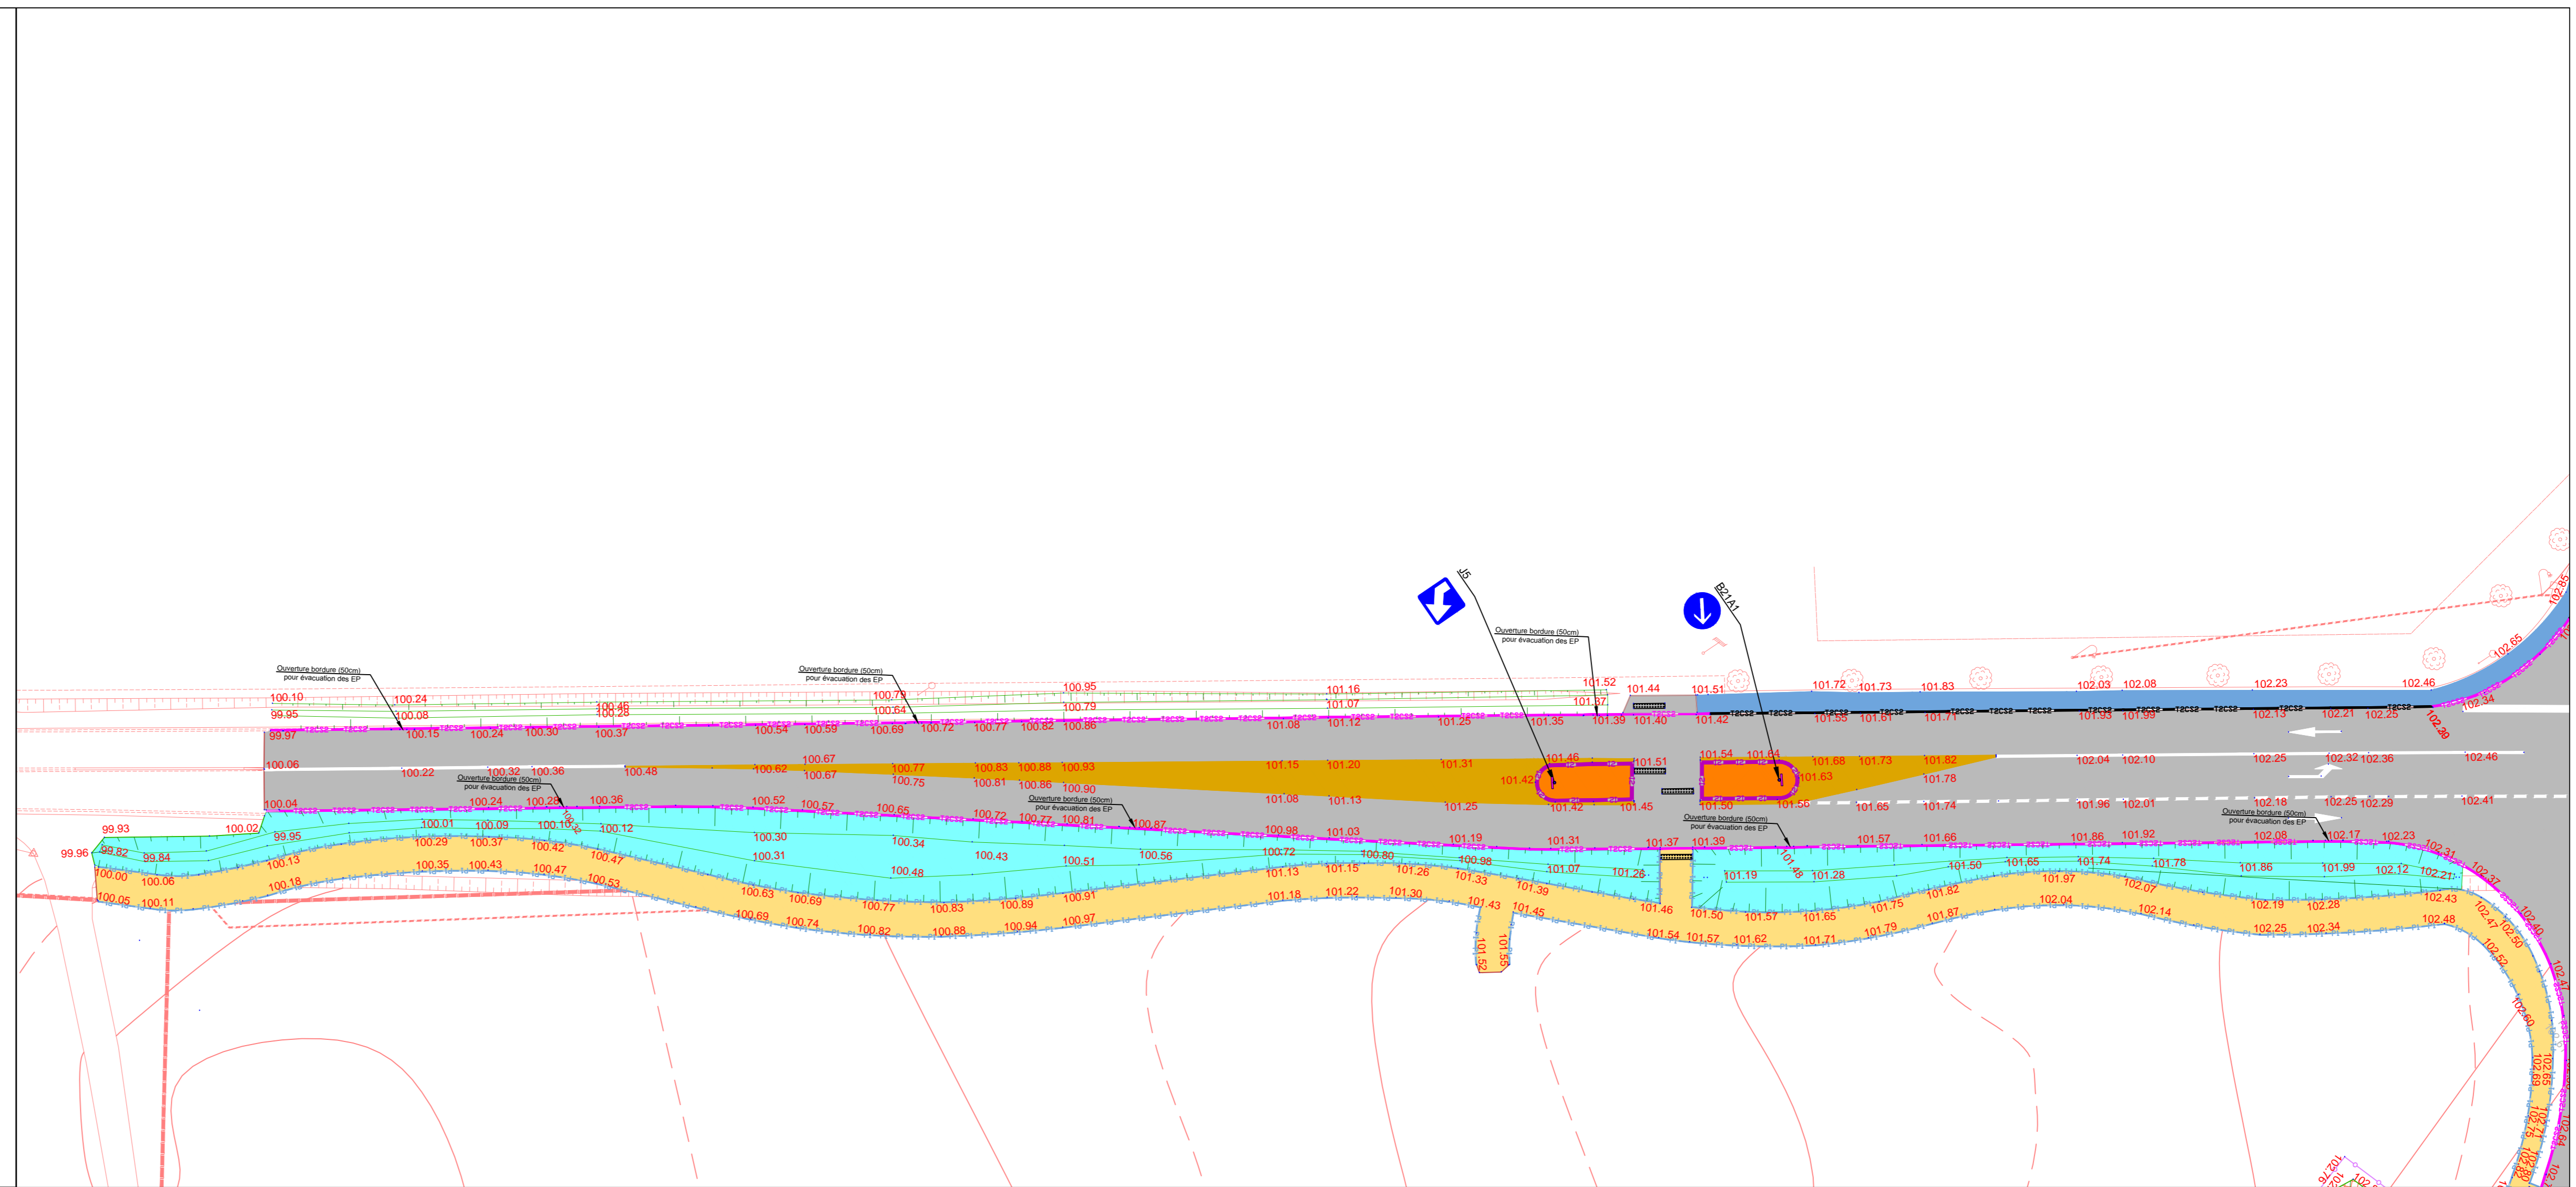

VOIRIE : LEGENDE RECOLEMENT

- I2
- T2
- T2CS2
- P1
- P3
- BANDE PODOTACTILE
- ALTITUDE RELEVÉE
- Clôture
- Pavés résine collés
- Chaussée en enrobé
- Marquage tourne à gauche résine ocre
- Ilot tourne à gauche béton désactivé
- Chemin piétons en enrobé coloré
- Béton balayé
- Bicouche
- GNT 0/31.5
- Noüe / Bassin
- Bassin étanche

RESEAUX : LEGENDE RECOLEMENT

- Eaux pluviales
- Eaux usées
- Regard
- Regard branchement
- Avaloir
- Réseau EU
- Grilles
- Réseau EP

